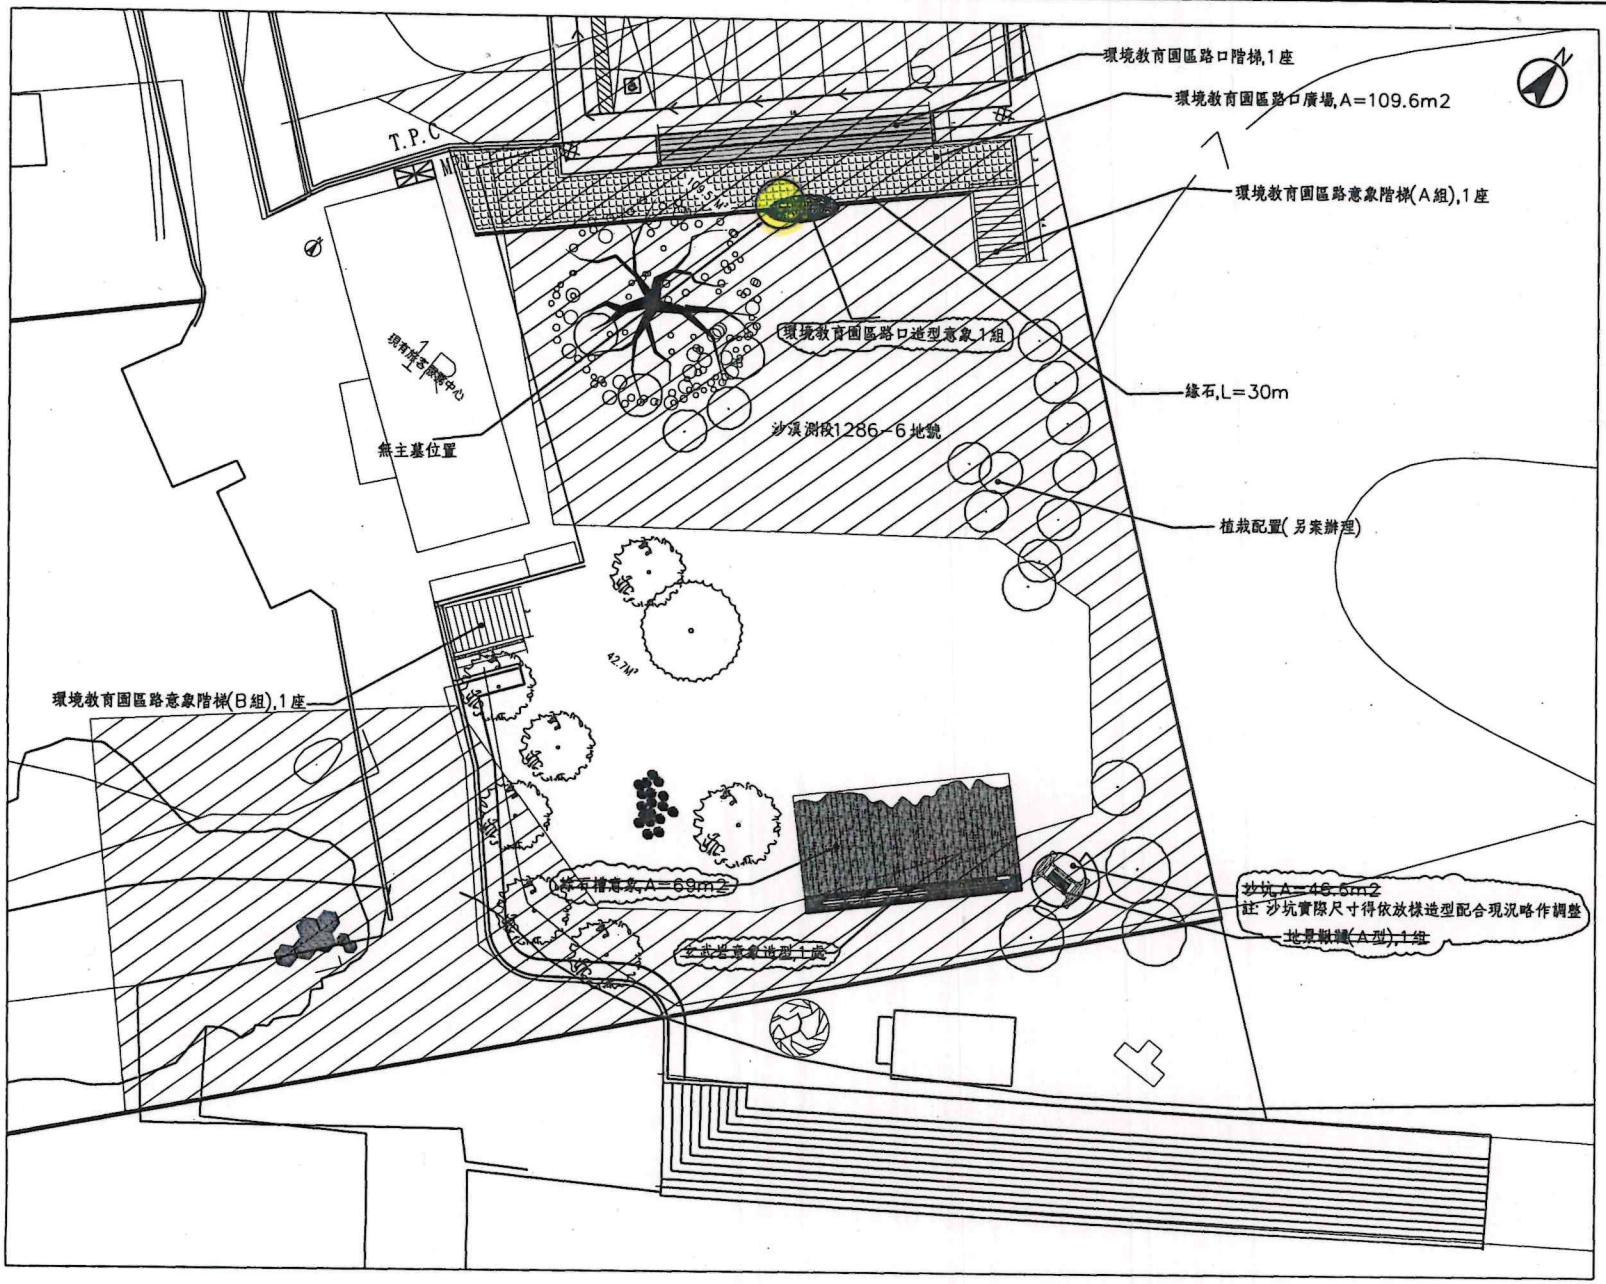

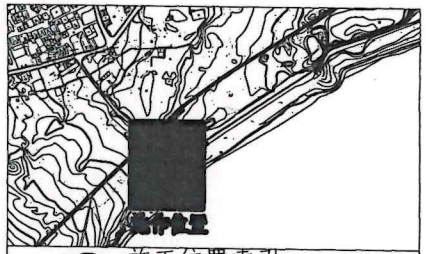

施工位置索引
A3 SCALE :1/1000

施工項目:

1. 整地/放樣工程(含雜林清除運棄),A=250m2
2. 環境教育園區路口階梯,1座
3. 環境教育園區路口廣場,A=109.6m2
4. 環境教育園區路意象階梯(A組),1座
5. 環境教育園區路口造型意象,1組
6. 綠石,L=30m
7. 環境教育園區路意象階梯(B組),1座
~~8. 玄武岩意象造型,1處~~
~~9. 綠石槽意象,A=69m2~~
~~10. 地景戰鼓(A型),2組~~
~~11. 地景戰鼓(B型),2組~~
註: 地景戰鼓未標示由業主指定位置
~~12. 沙坑,A=46.6m2~~
13. 零星鋪草皮(百慕達草),A=500m2
註: 配合施工減損補植
14. 零星工程,1式

註:
為免地權糾紛業已編列鑑界費用,承商應於施作前經業主確實申請鑑界事宜。鑑界完成,始可辦理後續現場整地放樣,並經業主、設計監造單位確認無誤才能施作,若擅自施工,後果自行負責。

圖例:

版次 VER.	日期 DATE	修正者 REV. BY	修正 REVISION

金門縣烈嶼鄉公所

初審	日期 DATE	
審核		
核准		

鴻邁工程顧問有限公司

繪圖 DRAWING	許文正	日期 DATE	複核 RECHECKED	洪文祭	日期 DATE
設計 DESIGNED	許文正		核准 APPROVED	洪文祭	
初核 CHECKED	許丕瑩				

工程名稱 PROJECT
烈嶼鄉環境教育園區戶外解說休憩暨周邊環境改善工程

比例 SCALE S:1/300 | 單位 UNIT

圖名 DRAWING TITLE.
環境教育園區戶外解說休憩暨周邊環境改善施工平面圖

圖號 DRG. NO. A1-3 | 張數 SHEET NO. 03 | 版次 VER.